



## シャワーユニット変更施工

竣工した建物内1階男女洗面室内には工事請負契約とは異なるシャワー室・脱衣室・ガス給湯器設置の為の間仕切工事がされ、見積書記載工事を取り止めとなっている。

工事請負契約図面

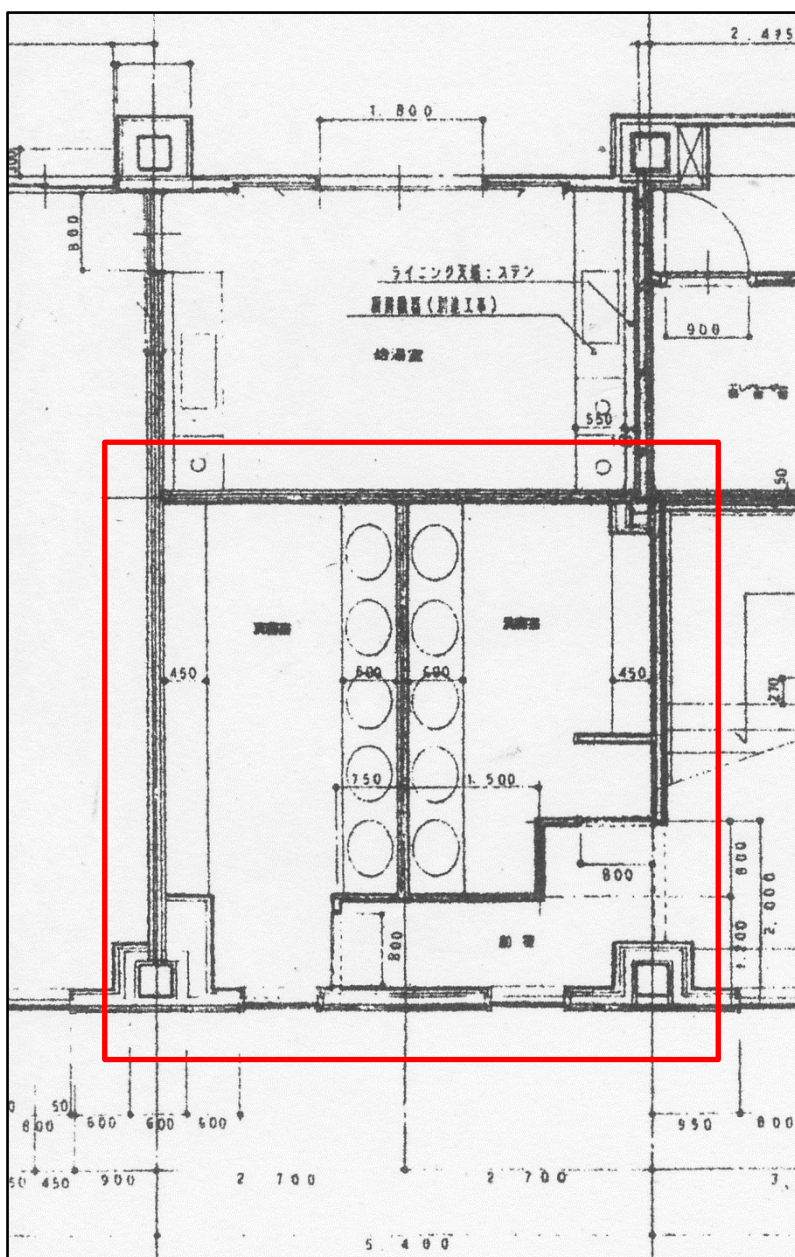

竣工図

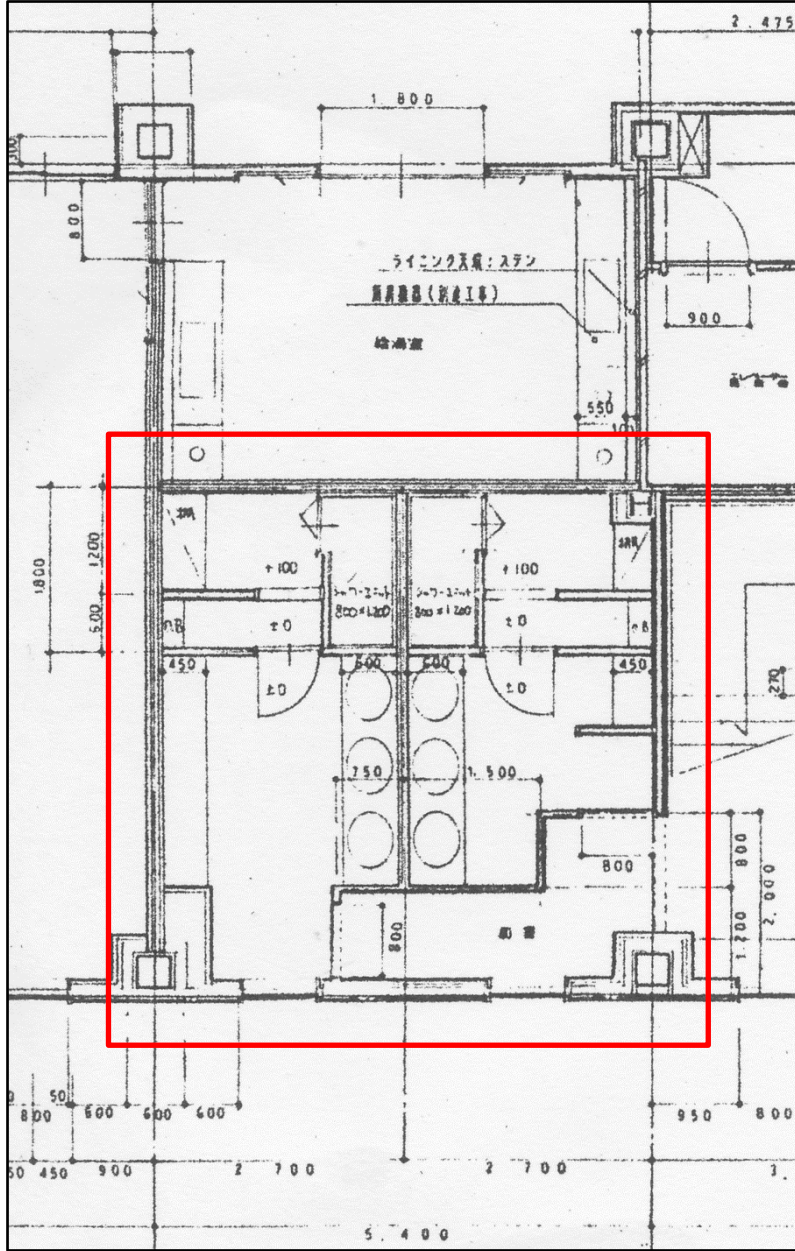

見積書 洗面室壁材

名 称	摘要寸法	数 量	単 位	単 価	金 額	備 考
床 防塵塗装		12	m <sup>2</sup>	1,600	19,200	
立上り 防塵塗装		0.3	m <sup>2</sup>	1,600	480	
畳 735	スタイロ 1帖物	241	枚	5,717	1,377,797	
巾木 塩ビ製	H60	452	m	384	173,568	
壁 ビニルクロス 1級 不燃 <sup>※</sup> 面		350	m <sup>2</sup>	1,322	462,700	
〃 〃 2級	〃	1,238	m <sup>2</sup>	800	990,400	
〃 〃 トイレ		152	m <sup>2</sup>	1,322	200,944	
壁 石膏 <sup>※</sup> 面 (防 <sup>※</sup> )	712.5 GI工法	86.9	m <sup>2</sup>	1,866	162,155	
〃 〃	防 <sup>※</sup> 処理共					
〃 〃	712.5 LGS面	794	m <sup>2</sup>	960	762,240	
〃 〃	テ-ハ-エツチ <sup>※</sup> 素地712.5	45.2	m <sup>2</sup>	800	36,160	