スモークフェンス・耐火間仕切（1 時間耐火）

設計：㈱マーシ都市設計

工事請負契約では、1 階ロビー、ホール天井間にスモークフェンス(防煙垂れ壁　固定式)が設けられ、天井裏は耐火間仕切（1 時間耐火）で仕切られ、火災時の煙の拡散を防止する対策が取られている。また、2 階集会場(2)の入り口部分天井にスモークフェンス(防煙垂れ壁　固定式)が設けられ、集会場(2)天井裏は耐火間仕切(1 時間耐火)で仕切られ、煙の拡散を防止する対策が取られている。しかし、竣工図（竣工建物）は未施工となっている。

工事請負契約　断面図

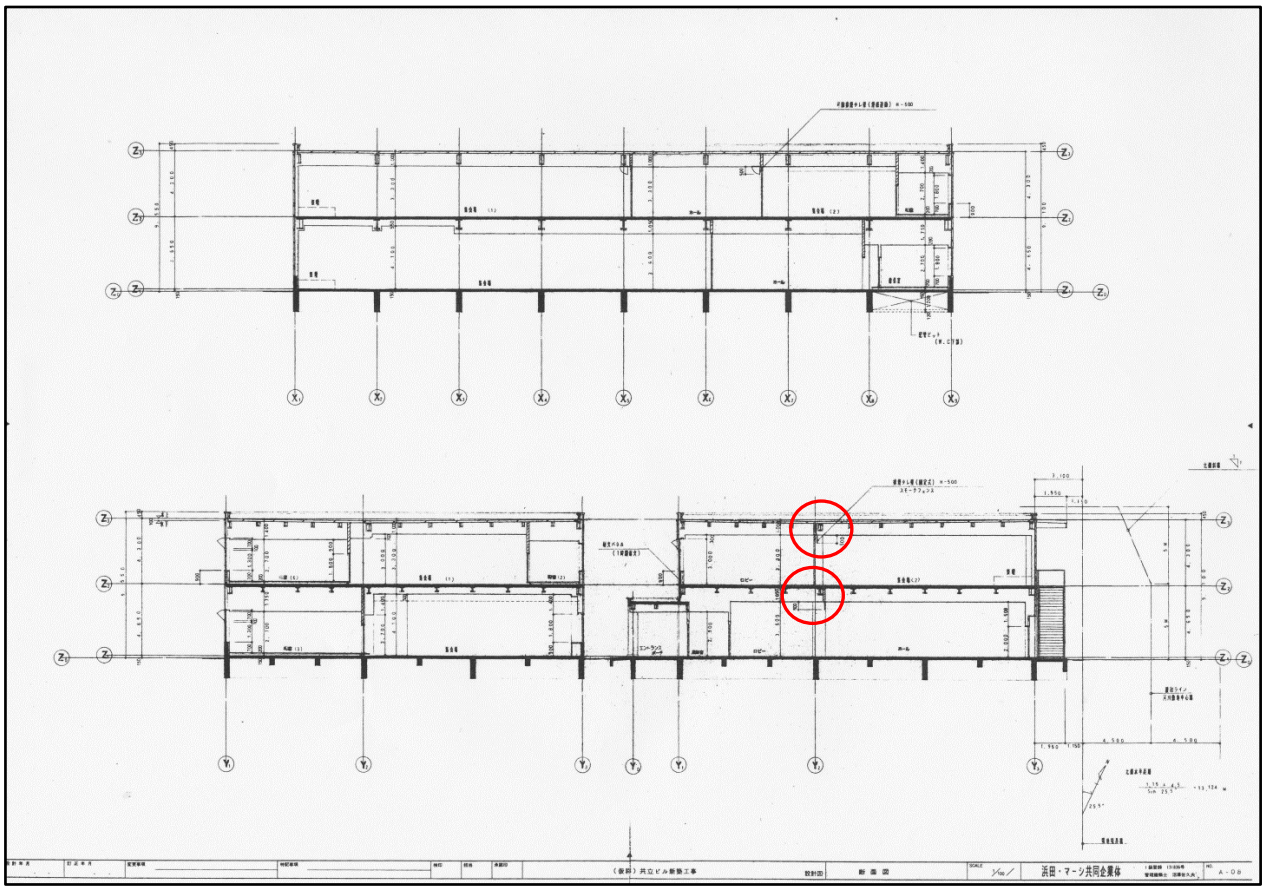

見積書

名称	摘要寸法	数量	単位	単価	金額	備考
2)防煙垂れ壁						
防煙垂れ壁	H-500	19.6	㎡	13,300	260,680	
運搬搬入費		1	式		26,220	
					-6,900	
計					280,000	
小々計					280,000	

五洋建設 株式会社

名称	摘要寸法	数量	単位	単価	金額	備考
廻り縁	塩ﾋﾞ	767.2	m	320	245,504	
天井出隅ｼﾞｮｲﾅｰ		35.9	m	437	15,688	
耐火間仕切 1時間耐火 W125	W-1045	23	㎡	9,493	218,339	
LGS65+715特殊PB二重貼両面						
〃 〃 W150	〃	521	㎡	7,605	3,962,205	
LGS90+715	〃					
〃 〃 W160	〃	219	㎡	7,797	1,707,543	
LGS100+715	〃					
遮音間仕切 ﾛｯｸｳｰﾙ充填 W110		68.2	㎡	5,045	344,069	
LGS65+PB712+9	両面					
					-109,034	
小々計					23,350,000	

五洋建設 株式会社
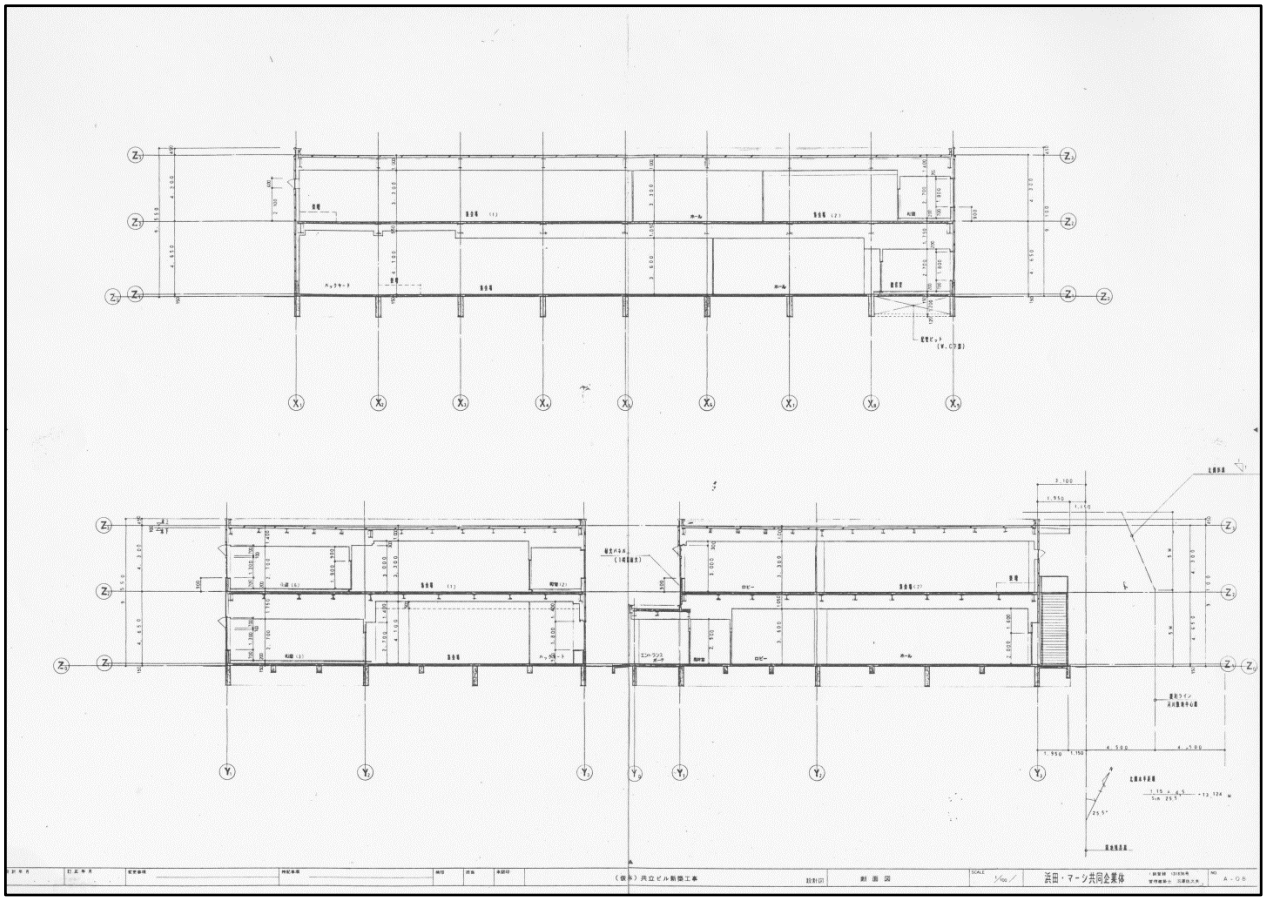
竣工図　断面図